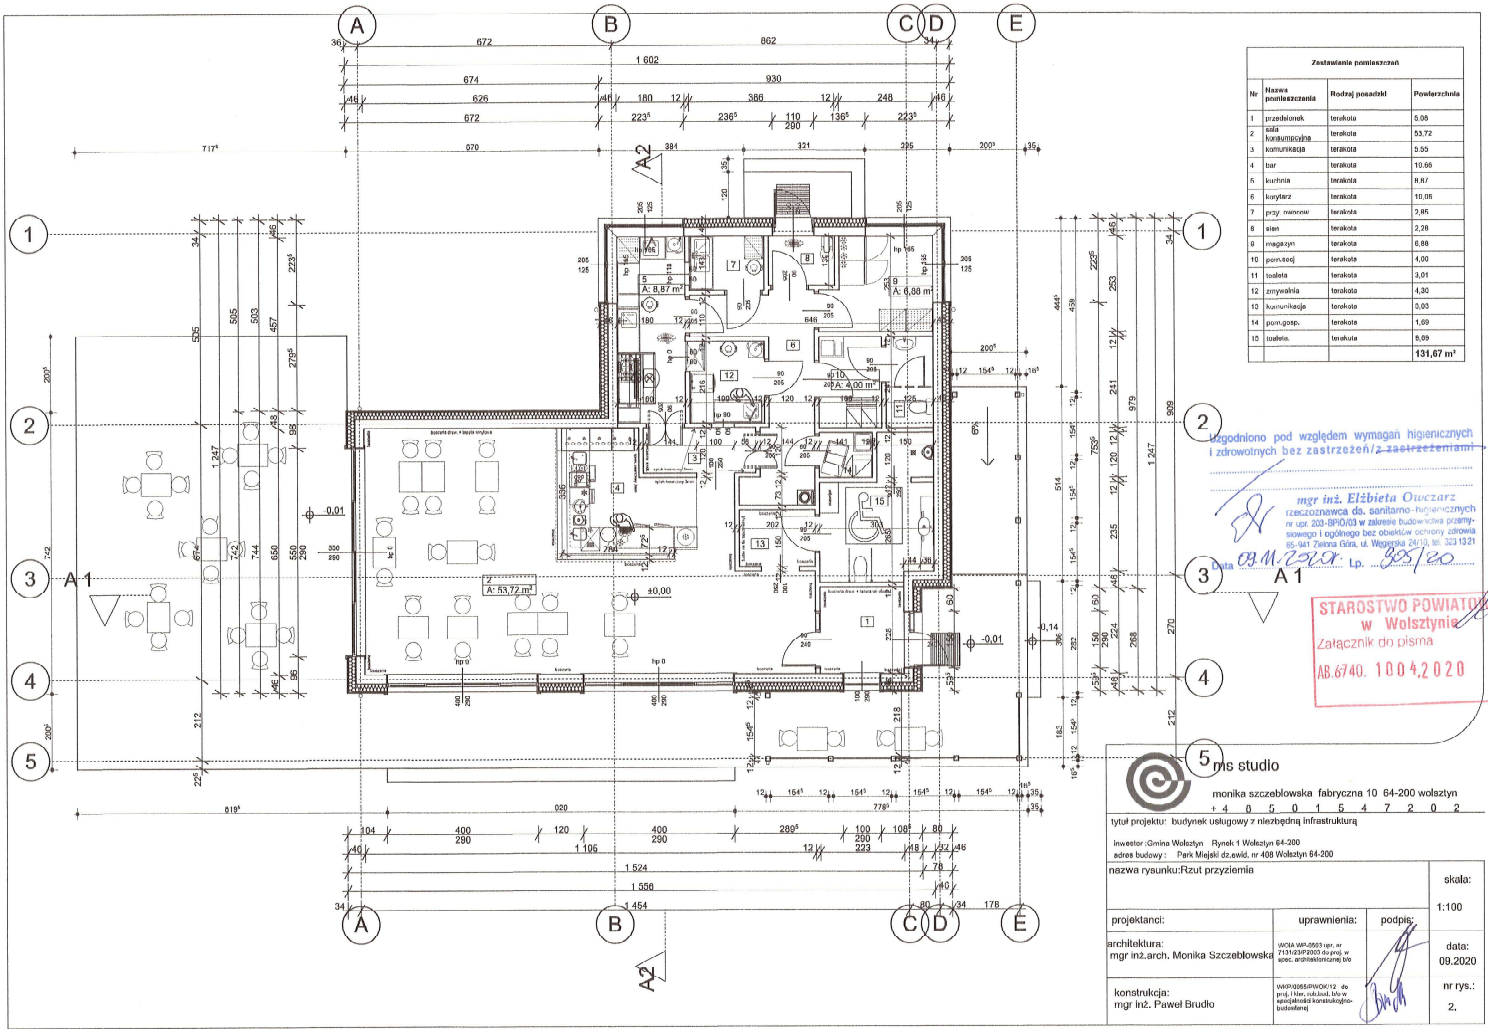


Zestawienie pomieszczeń

Nr	Nazwa pomieszczenia	Rodzaj posadzki	Powierzchnia
1	przedsionek	terakota	5,06
2	sala konsumpcyjna	terakota	53,72
3	komunikacja	terakota	5,55
4	bar	terakota	10,66
5	kuchnia	terakota	8,87
6	korytarz	terakota	10,06
7	przy. sanitar.	terakota	2,85
8	sień	terakota	2,26
9	magazyn	terakota	6,88
10	pom.socj	terakota	4,00
11	toaleta	terakota	3,01
12	zmywalnia	terakota	4,30
13	komunikacja	terakota	3,03
14	pom.gosp.	terakota	1,69
15	toalety	terakota	9,09
			131,67 m²

Uzgodniono pod względem wymagań higienicznych i zdrowotnych ~~bez zastrzeżeń~~/~~z zastrzeżeniami~~

mgr inż. Elżbieta Owczarz
rzeczoznawca ds. sanitarno-higienicznych
nr upr. 203-BPiO/03 w zakresie budownictwa przemysłowego i ogólnego bez obiektów ochrony zdrowia
65-941 Zielona Góra, ul. Wężerska 24/10, tel. 323 1321

Data 09.11.2020 Lp. 93/20

STAROSTWO POWIATOWE
w Wolsztynie
Załącznik do pisma
AB.6740. 1004.2020

ms studio
monika szczeblowska fabryczna 10 64-200 wolsztyn
+ 4 0 5 0 1 5 4 7 2 0 2

tytuł projektu: budynek usługowy z niezbędną infrastrukturą

inwestor: Gmina Wolsztyn Rynek 1 Wolsztyn 64-200
adres budowy: Park Miejski dz.ewid. nr 408 Wolsztyn 64-200

nazwa rysunku: Rzut przyziemia			skala: 1:100
projektanci:	uprawnienia:	podpis:	
architektura: mgr inż.arch. Monika Szczeblowska	WOIA WP-0563 upr. nr 7131/23/P/2003 do proj. w spec. architektonicznej bb		data: 09.2020
konstrukcja: mgr inż. Paweł Brudło	WKP/0065/PWOK/12 do proj. i Nier. obiektów bb w specjalności konstrukcyjno-budowlanej		nr rys.: 2.

56